


PRZEKRÓJ A-A


właz wodoszczelny
hydrauliczny z podn.
80/100 "SERV/DCAT"

poziom terenu

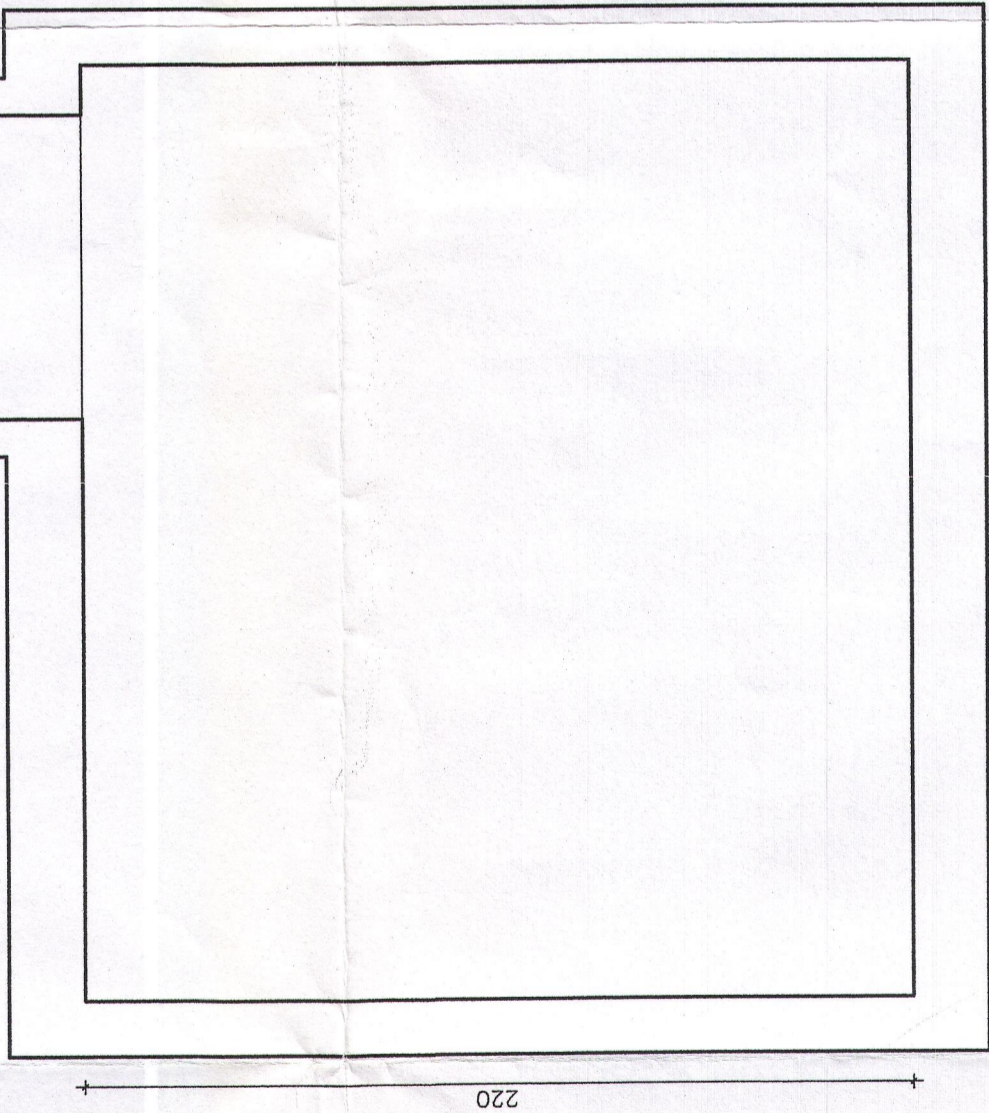


PRZEKRÓJ C-C

poziom terenu

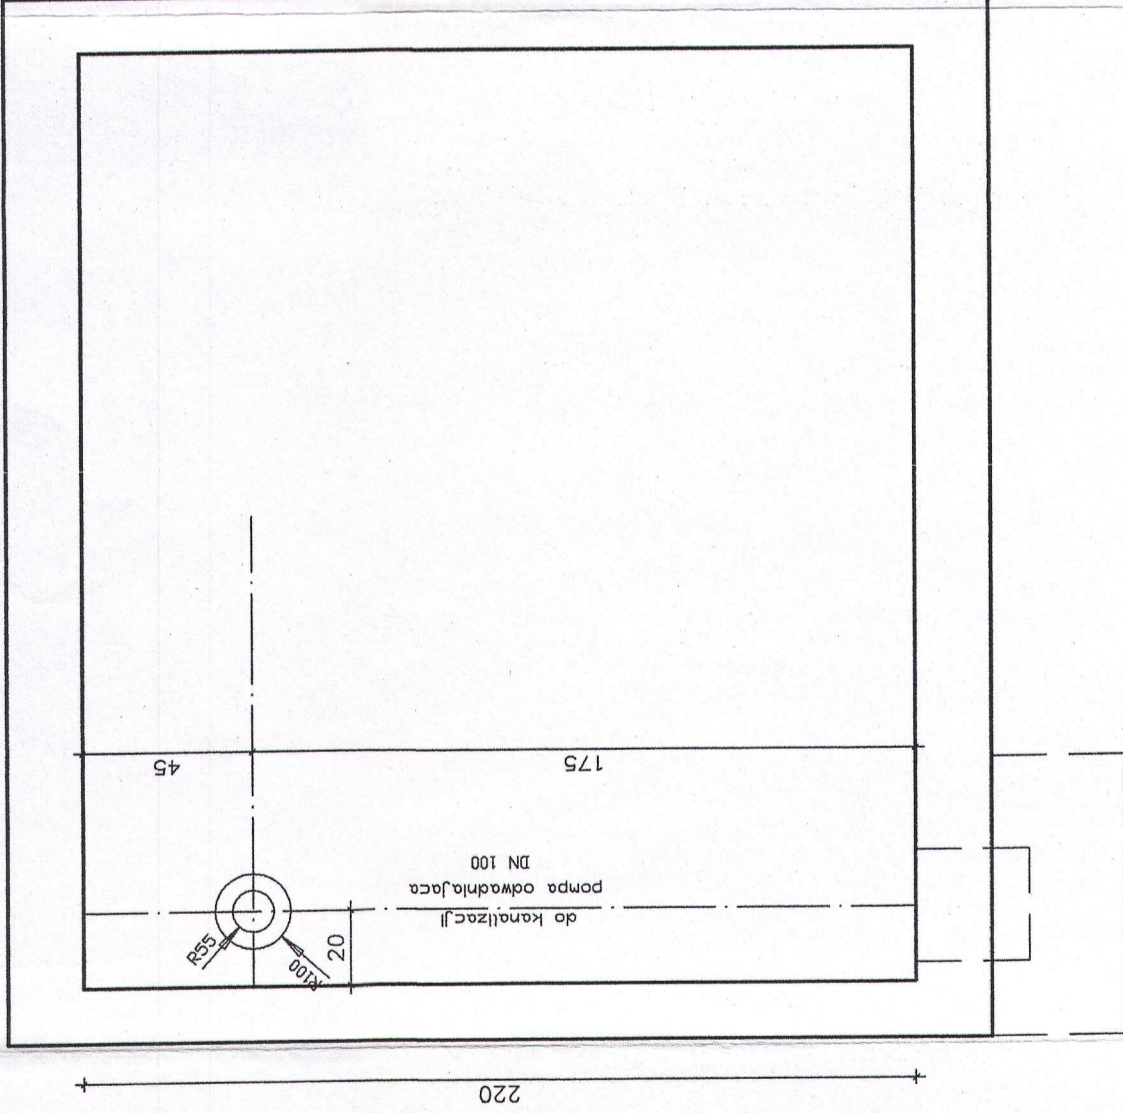

PRZEKRÓJ B-B



poziom terenu

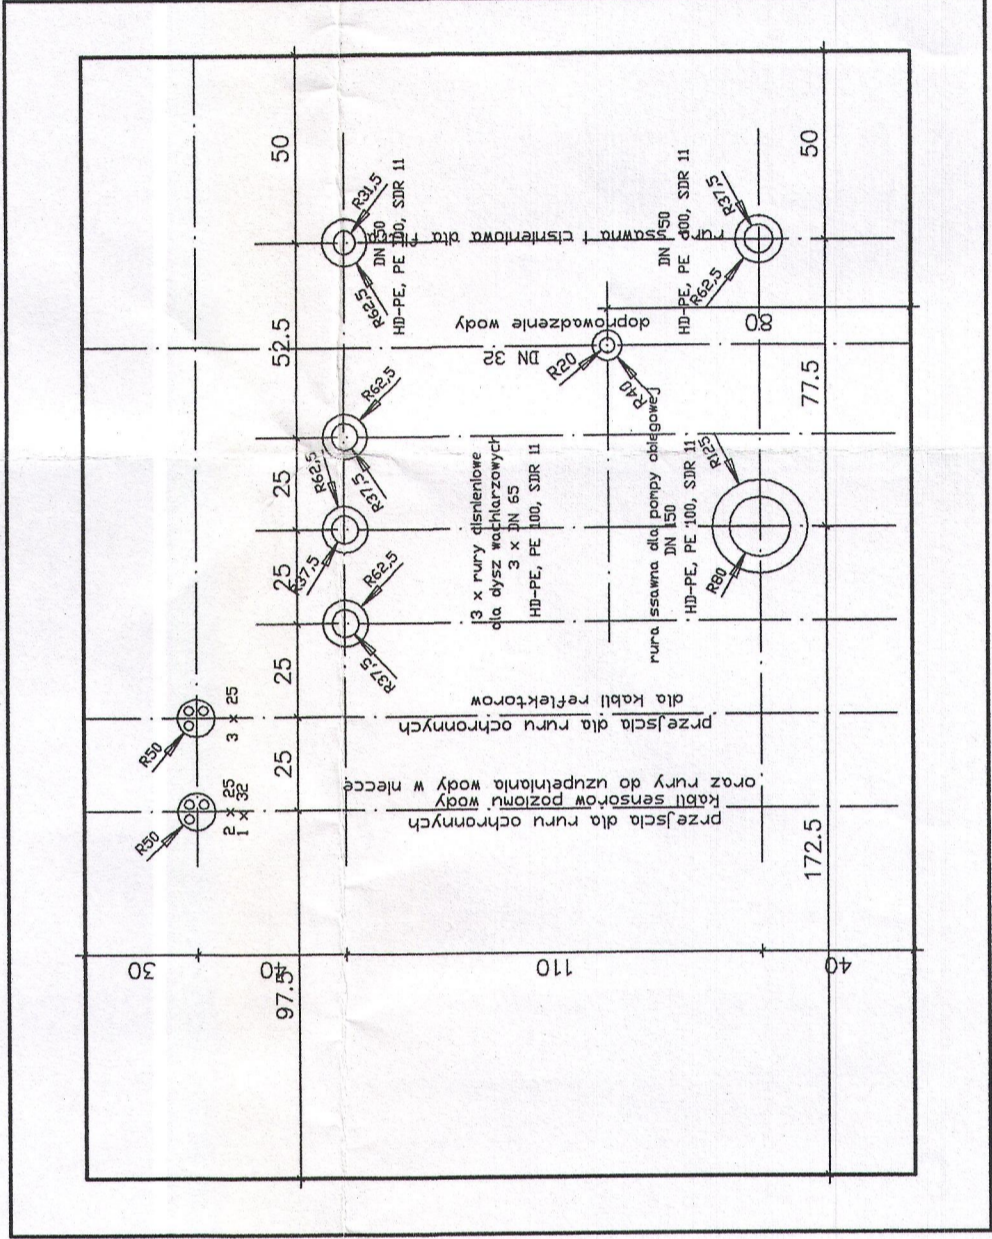

PRZEKRÓJ D-D

właz
wodoszczelny
hydrauliczny z podn.
80/100 "SERV/DCAT"

poziom terenu

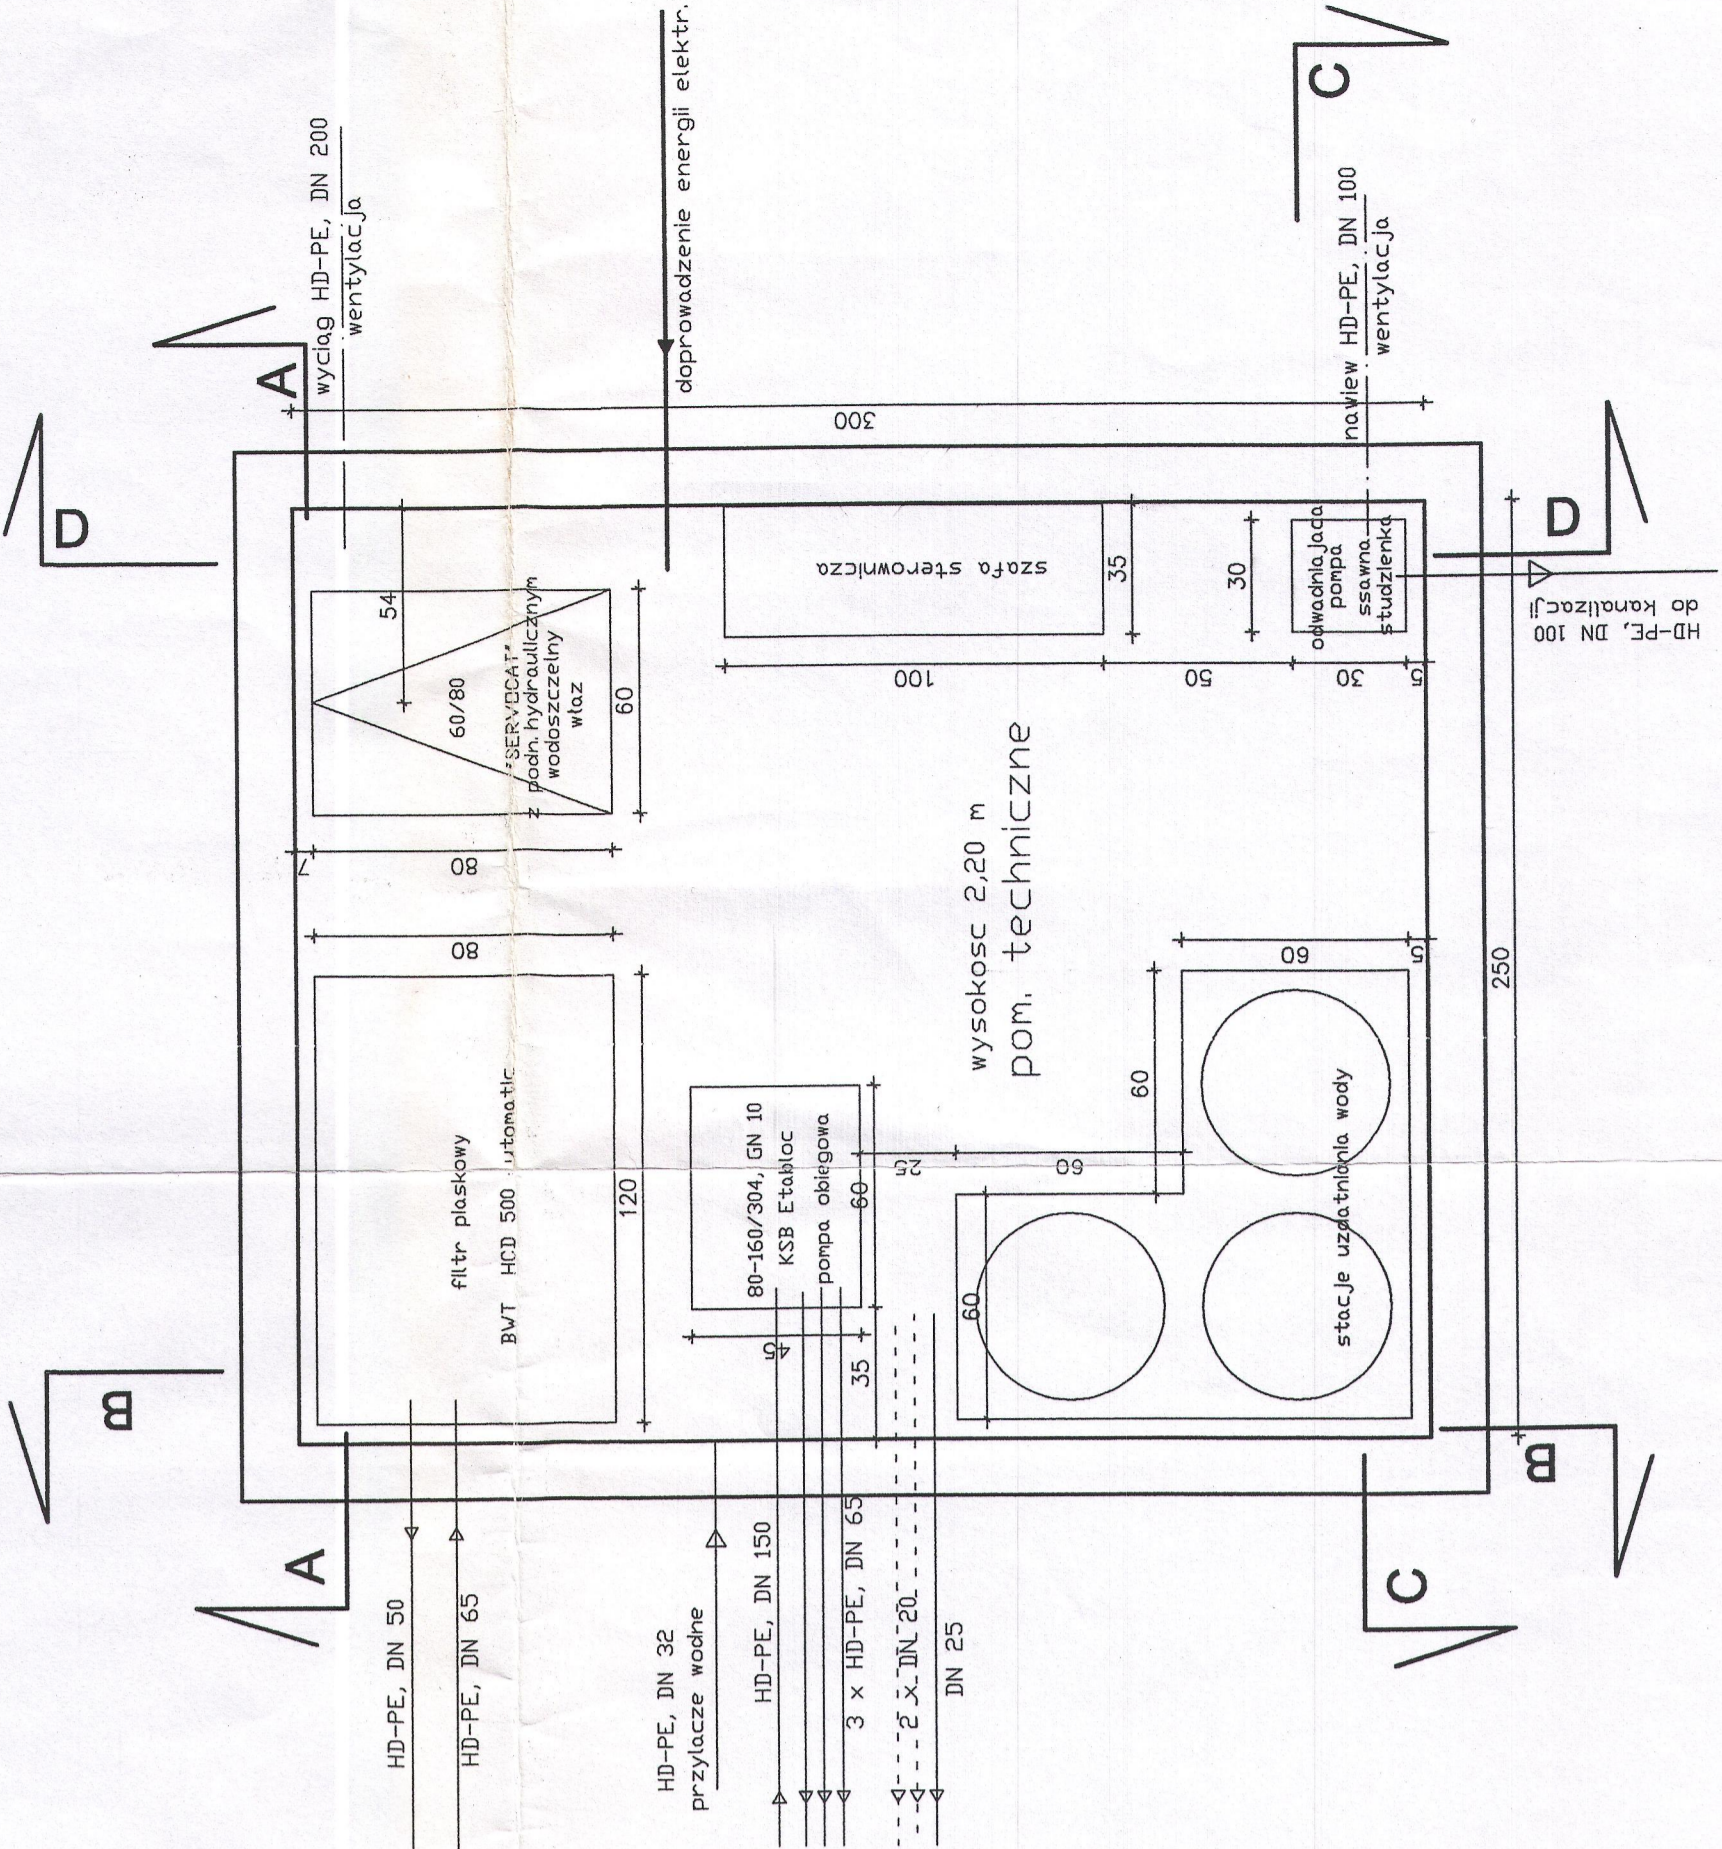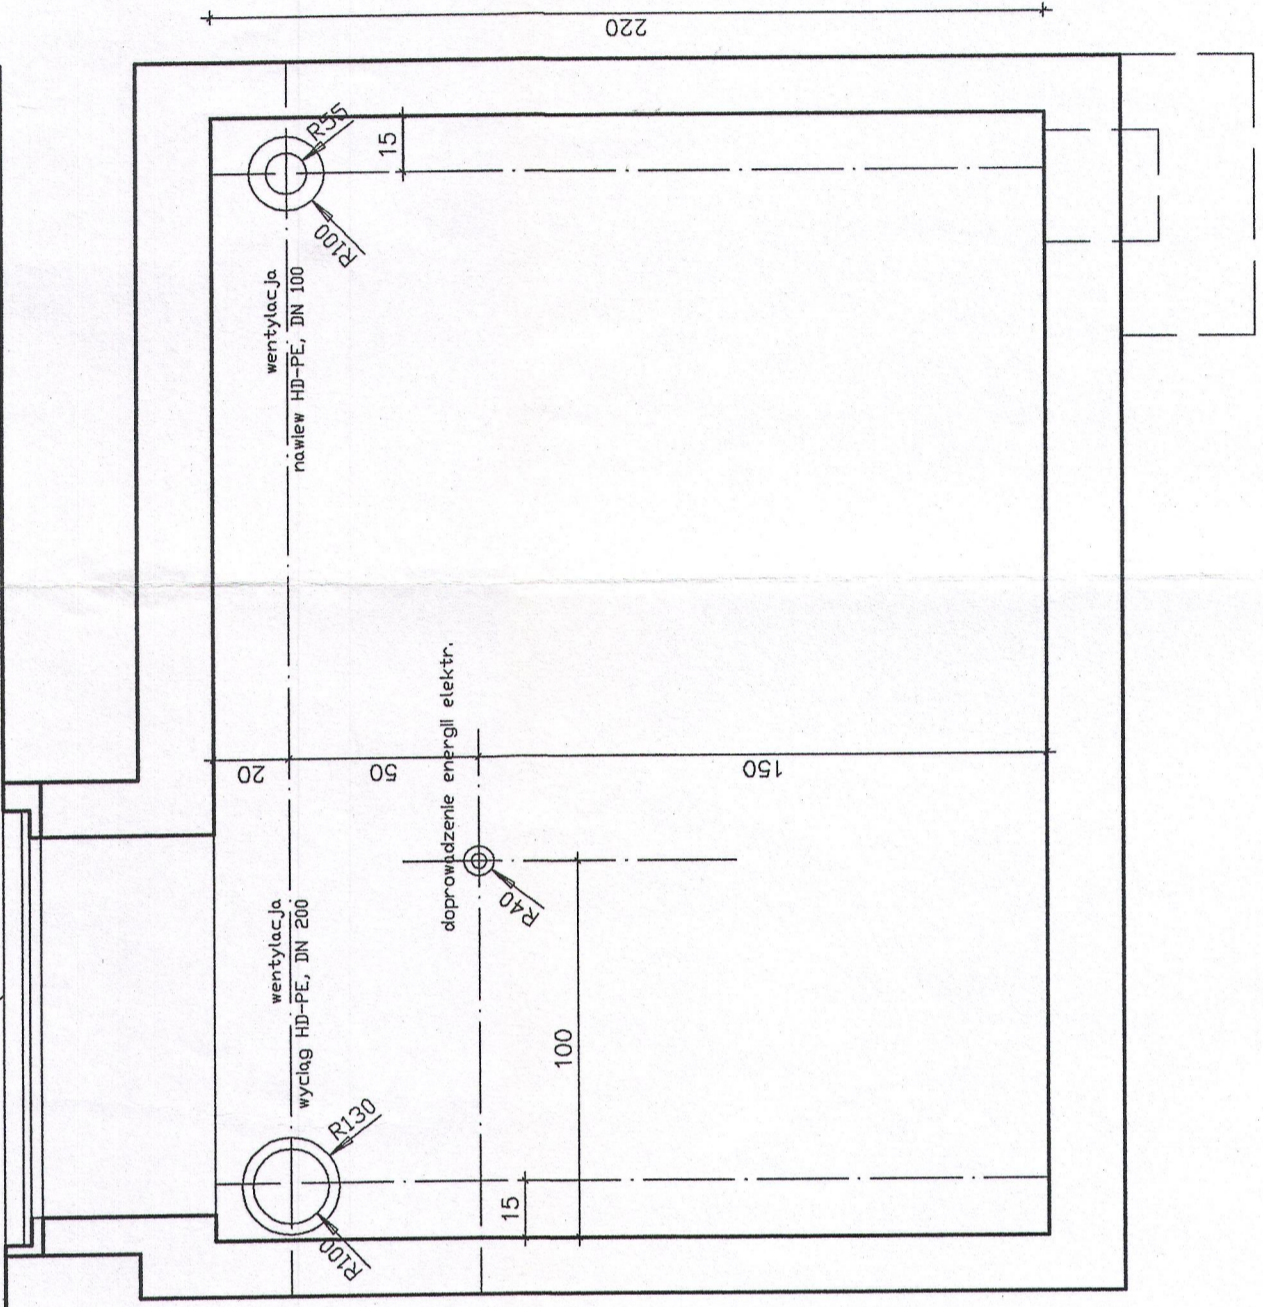

RZUT PRZEPOMPOWNI SKALA 1:20

wykonano zgodnie z rysunkiem
projektowym

KIEROWNIK GRUPY ROBÓT
Wojciech Mamenas
upr.bud.nr 120/97/WŁ

DOKUMENTACJA
POWYKONAWCZA

PRACOWNIE KONSERWACJI ZABYTKÓW "ZAMEK" Sp. z o.o. 01-601 Warszawa, ul. Krasińskiego 2a tel. 839-88-88, fax 839-94-43		Nr specyfikacji 2/49/03		Data 12.03.06.04	
OBJEKT: RYNEK MARIENSTOCKI WARSZAWA		Lp. zmian 3		Skala 1:20	
OPRACOWAŁ: PROJ. BUD. WYK. REMONTU FONTANNY I OTOCZENIA - TECHNOLOGIA		Nr rysunku T2		Data 12.03.06.04	
Tytuł inż. arch. Marta Pinińska-Wozniakowska		Data 12.03.06.04		Skala 1:20	
Opis inż. Jacek Kudlak		Data 12.03.06.04		Skala 1:20	